



MIEJSKIE PRZEDSIĘBIORSTWO
WODOCIĄGÓW I KANALIZACJI
W M.ST. WARSZAWIE
SPÓŁKA AKCYJNA

Warszawa, 22 lutego 2022 r.

PRO.DWP.669.579.2022.049930.22.KD.PS



Kasa Rolniczego
Ubezpieczenia Społecznego
Oddział Regionalny w Warszawie
ul. Mińska 25
03-808 Warszawa

WARUNKI TECHNICZNE PRZYŁĄCZENIA do sieci wodociągowej i kanalizacyjnej

Dotyczy zaopatrzenia w wodę oraz odprowadzenia ścieków bytowych z istniejącego obiektu użyteczności publicznej zlokalizowanego przy ul. Mińskiej 25 na dz. nr ew. 24 z obrębu 3-02-02 w dzielnicy Praga Południe w Warszawie.

Odpowiadając na pismo z dnia 15.02.2022 r., Miejskie Przedsiębiorstwo Wodociągów i Kanalizacji w m.st. Warszawie S.A. uprzejmie informuje odnośnie przyłączenia do:

1. Sieci wodociągowej

- Zaopatrzenie w wodę ww. obiektu w ilości 1,0 dm³/s (dla 110 pracowników) na cele socjalno - bytowe będzie możliwe z istniejącego przewodu wodociągowego DN 150 w ul. Mińskiej albo DN 150 w ciągu dojazdowym zlokalizowanym po zachodniej stronie przedmiotowej zabudowy po zaprojektowaniu i wybudowaniu przyłącza wodociągowego do obiektu wraz ze skasowaniem obecnego sposobu zaopatrzenia w wodę.

2. Sieci kanalizacyjnej

- Odprowadzenie ścieków bytowych z ww. obiektu będzie możliwe do istniejącego kanału ogólnospławnego Ø 0,30 m w ciągu dojazdowym zlokalizowanym po zachodniej stronie przedmiotowej zabudowy po zaprojektowaniu i wybudowaniu przyłącza kanalizacyjnego do budynku.

3. Informacje inwestycyjne

- Spółka planuje przebudowę, bez zmiany średnicy, przewodu wodociągowego DN 150 w ul. Mińskiej.
- Zakończenie realizacji ww. inwestycji przewidziane jest na 2026 rok.
- Ze względu na złożoność procesu inwestycyjnego ww. termin realizacji może ulec zmianie.

4. Warunki dodatkowe

- Na zaopatrzenie w wodę i odprowadzenie ścieków bytowych należy opracować dokumentację techniczną zgodnie z obowiązującymi przepisami oraz „Wytycznymi do opracowywania dokumentacji technicznych oraz budowy przewodów i przyłączy

WODOCIĄGI WARSZAWSKIE NATURALNIE NA BIEŻĄCO

Miejskie Przedsiębiorstwo Wodociągów i Kanalizacji w m.st. Warszawie S.A.
02-015 Warszawa, Pl. Starynkiewicza 5, tel.: +48 22 445 50 00, fax: +48 22 445 50 05;
www.mpwik.com.pl

Spółka wpisana do KRS-0000146138 w Sądzie Rejonowym dla m.st. Warszawy w Warszawie,
XII Wydział Gospodarczy Krajowego Rejestru Sądowego, gdzie przechowywana jest
dokumentacja Spółki; kapitał zakładowy Spółki: 2 734 575 100, 00 zł. (wplacony w całości)
NIP: 525-00-05-662; REGON: 015314758, BDO: 000020307, nr rachunku: 04 1020 10 55 0000 9302 0022 4303



- wodociągowych i kanalizacyjnych oraz przepompowni kanalizacyjnych” (dostępnymi na stronie internetowej www.mpwik.com.pl).
- b. W dokumentacji należy pokazać kasowanie dotychczasowego sposobu zaopatrzenia w wodę budynku.
 - c. Dokumentację techniczną należy uzgodnić w MPWiK w m. st. Warszawie S.A.
 - d. Do dokumentacji należy dołączyć dokumenty stwierdzające stan własności terenu, na którym zlokalizowana jest istniejąca zabudowa i projektowane będzie uzbrojenie.
 - e. MPWiK w m. st. Warszawie S.A. zapewnia ciśnienie w miejskiej sieci wodociągowej w wysokości 0,25 MPa.
 - f. Przy projektowaniu włączyń do istniejącej kanalizacji należy dążyć do wykorzystania istniejącego na niej uzbrojenia.
 - g. Rozstaw uzbrojenia na przewodzie wodociągowym i sieci kanalizacyjnej należy sprawdzić w terenie.
 - h. Ze względu na brak szczegółowej dokumentacji powykonawczej przewodu wodociągowego w ul. Mińskiej przy projektowaniu przyłącza wodociągowego do obiektu należy oprzeć się na inwentaryzacji geodezyjnej oraz pomiarach własnych w terenie.

ZASTĘPCA KIEROWNIKA
DZIAŁU WARUNKÓW I UZGODNIEŃ
PROJEKTÓW TECHNICZNYCH


Grzegorz Piechota

Do wiadomości:

1. Archiwum II (5313/3P)

Załączniki:

1. Dane techniczne wodociągowe
2. Dane techniczne kanalizacyjne

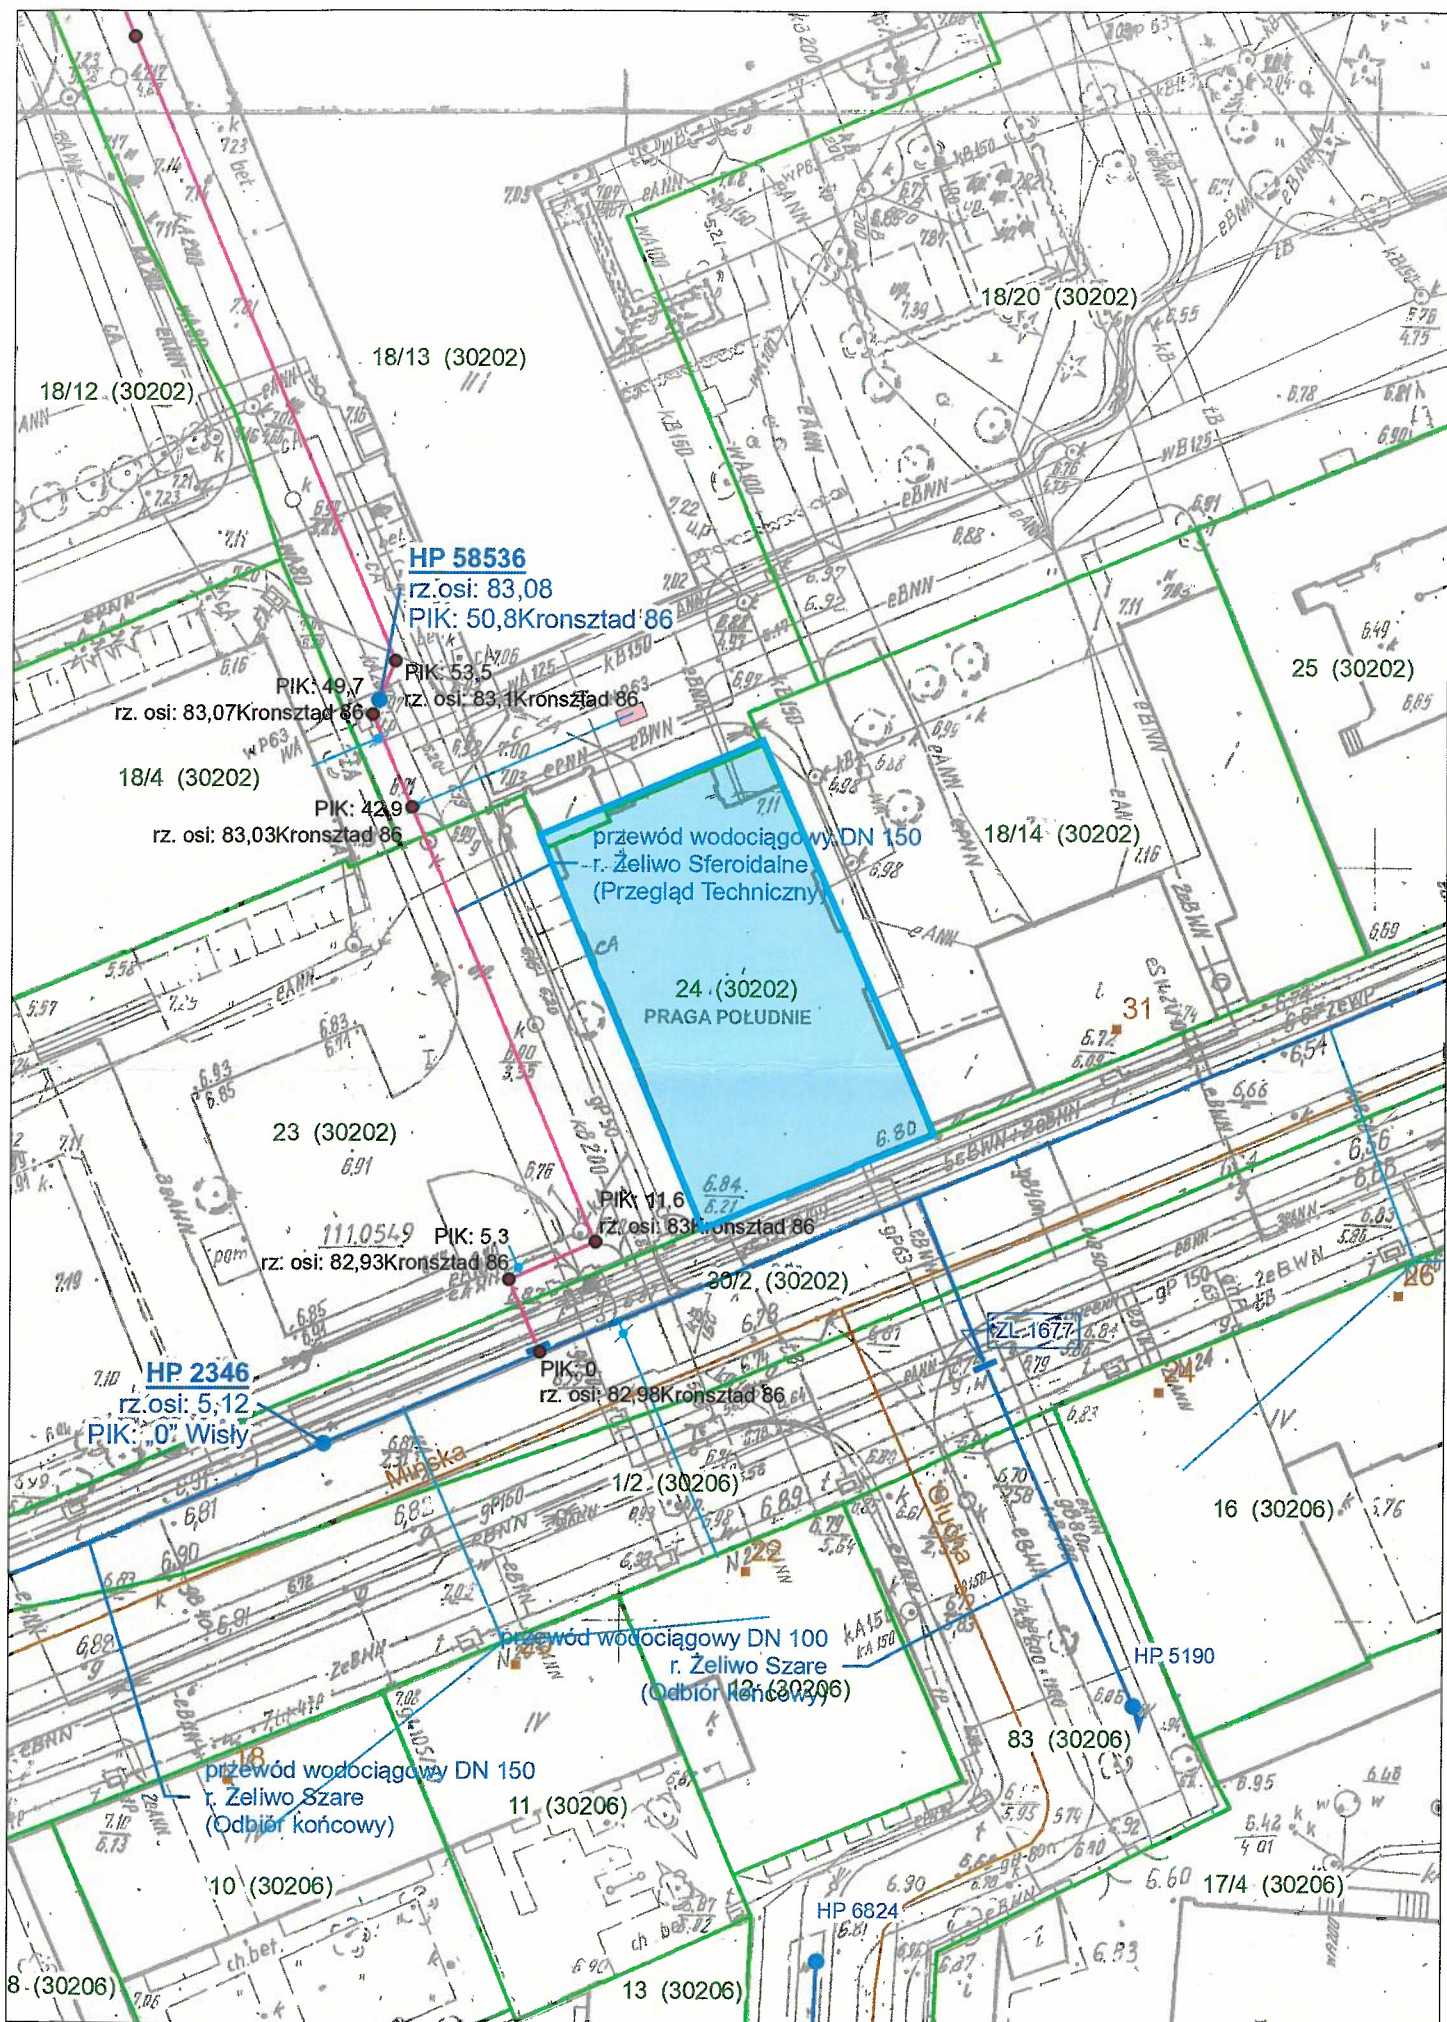

STARSZY SPECJALISTA
Karol Drewnowski


Dane techniczne wodociągowe
 Załącznik do pisma znak: PRO.DWP.669.579.2022.049930.22.KD.PS
 Skala 1:500

ZALĄCZNIK DO PISMA

ZNAK PRO.DWT.663.543.7022.049380.22.40.13

SPECJALISTA

Renata Szwajgińska

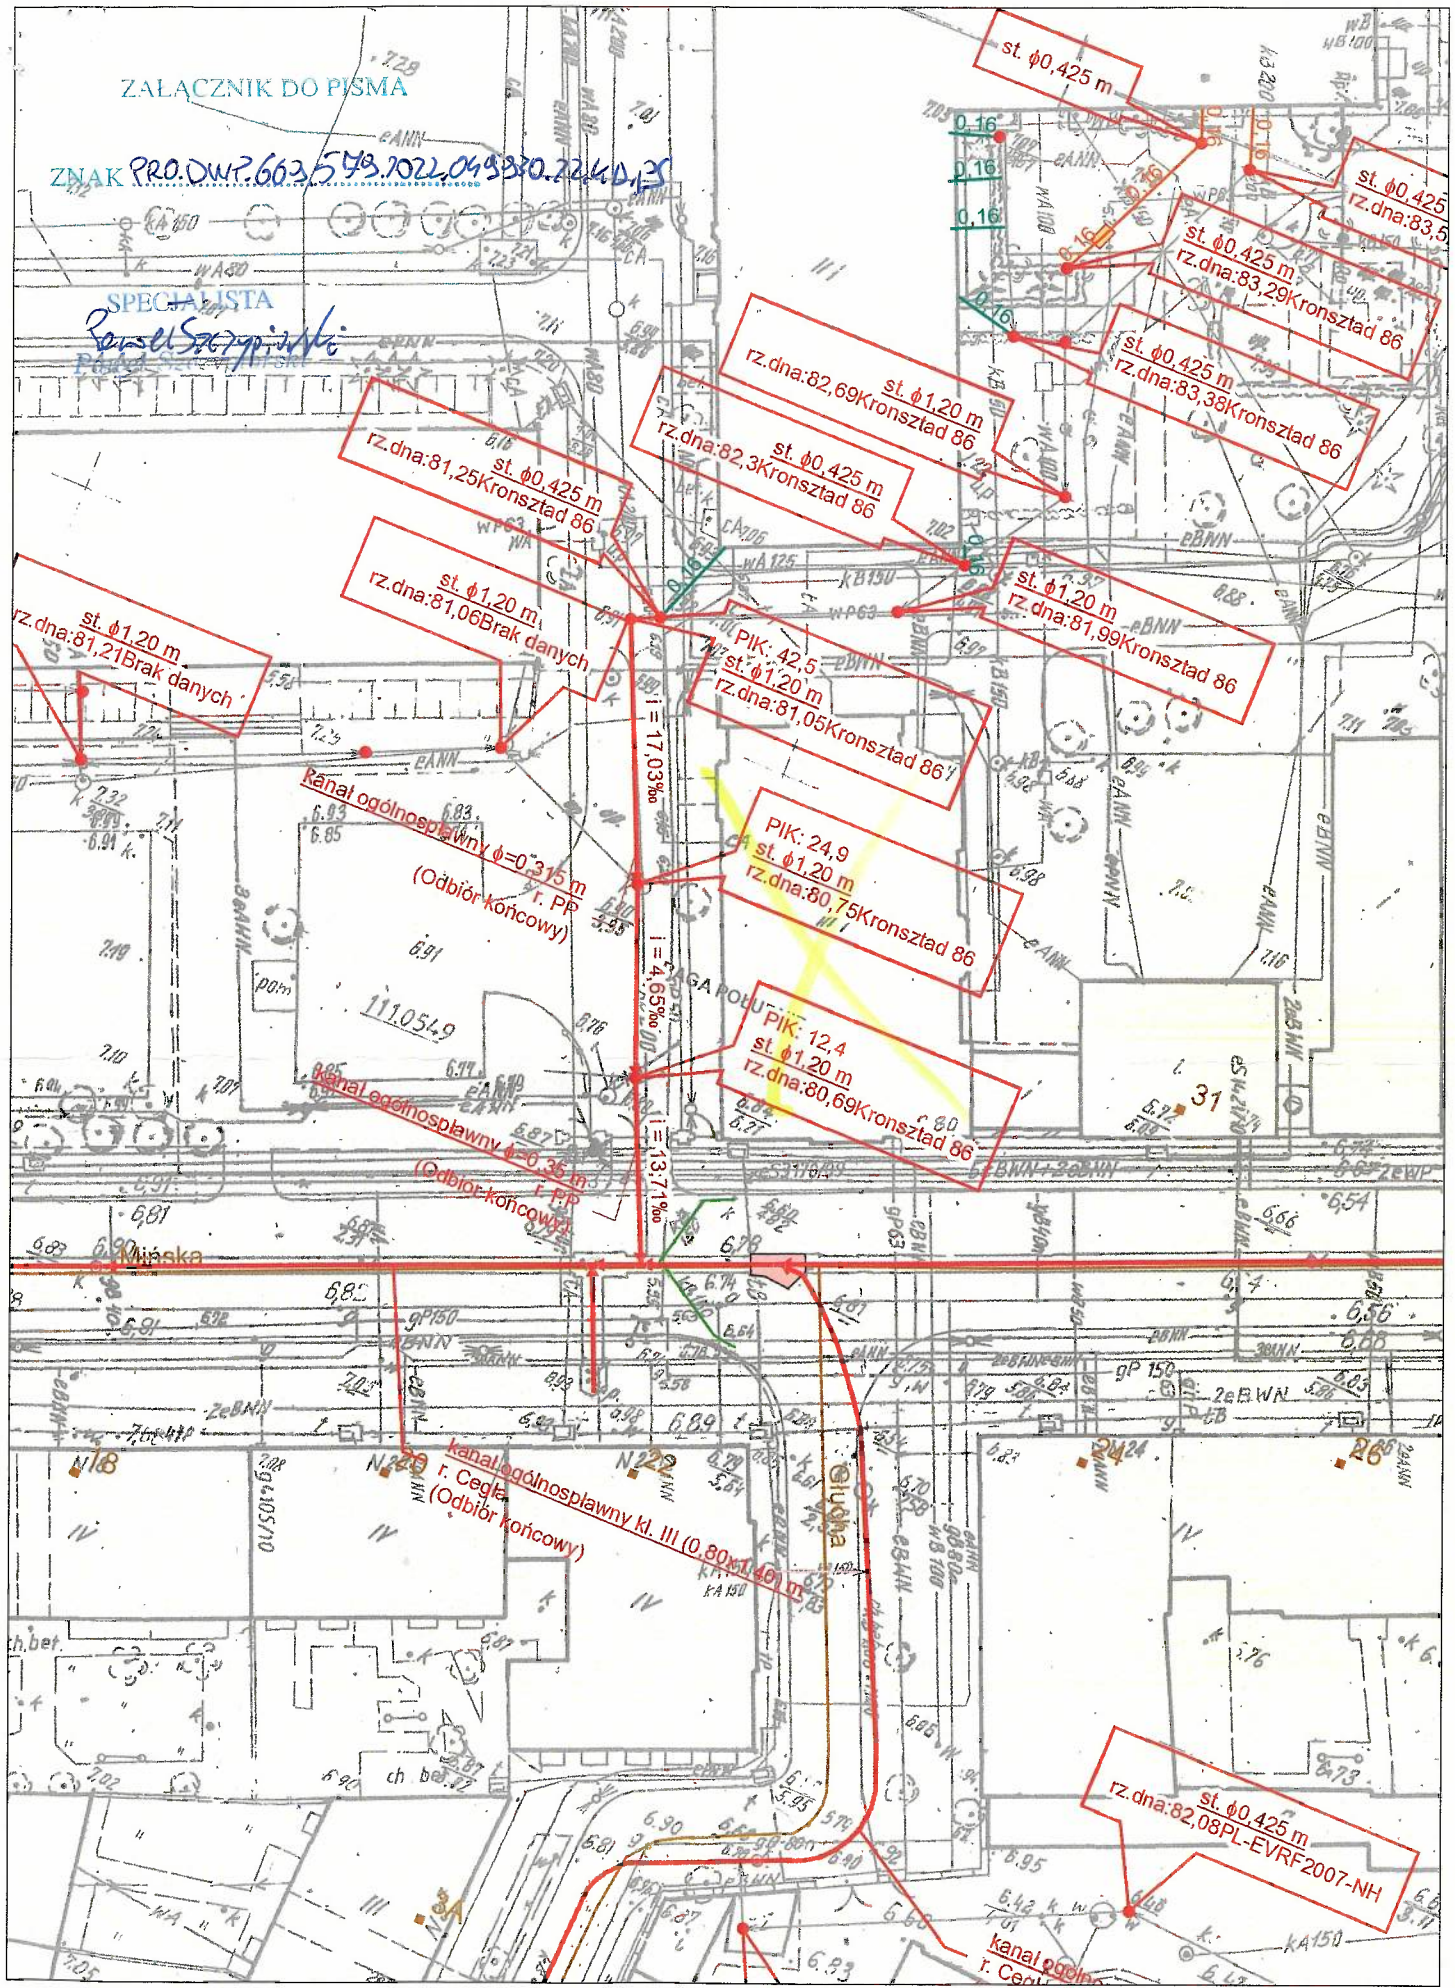

1:500

