



MIEJSKIE PRZEDSIĘBIORSTWO  
WODOCIĄGÓW I KANALIZACJI  
W M.ST. WARSZAWIE  
SPÓŁKA AKCYJNA

Warszawa, 22 lutego 2022 r.

PRO.DWP.669.579.2022.049930.22.KD.PS



Kasa Rolniczego  
Ubezpieczenia Społecznego  
Oddział Regionalny w Warszawie  
ul. Mińska 25  
03-808 Warszawa

### WARUNKI TECHNICZNE PRZYŁĄCZENIA do sieci wodociągowej i kanalizacyjnej

Dotyczy zaopatrzenia w wodę oraz odprowadzenia ścieków bytowych z istniejącego obiektu użyteczności publicznej zlokalizowanego przy ul. Mińskiej 25 na dz. nr ew. 24 z obrębu 3-02-02 w dzielnicy Praga Południe w Warszawie.

Odpowiadając na pismo z dnia 15.02.2022 r., Miejskie Przedsiębiorstwo Wodociągów i Kanalizacji w m.st. Warszawie S.A. uprzejmie informuje odnośnie przyłączenia do:

#### 1. Sieci wodociągowej

- Zaopatrzenie w wodę ww. obiektu w ilości 1,0 dm<sup>3</sup>/s (dla 110 pracowników) na cele socjalno - bytowe będzie możliwe z istniejącego przewodu wodociągowego DN 150 w ul. Mińskiej albo DN 150 w ciągu dojazdowym zlokalizowanym po zachodniej stronie przedmiotowej zabudowy po zaprojektowaniu i wybudowaniu przyłącza wodociągowego do obiektu wraz ze skasowaniem obecnego sposobu zaopatrzenia w wodę.

#### 2. Sieci kanalizacyjnej

- Odprowadzenie ścieków bytowych z ww. obiektu będzie możliwe do istniejącego kanału ogólnospławnego Ø 0,30 m w ciągu dojazdowym zlokalizowanym po zachodniej stronie przedmiotowej zabudowy po zaprojektowaniu i wybudowaniu przyłącza kanalizacyjnego do budynku.

#### 3. Informacje inwestycyjne

- Spółka planuje przebudowę, bez zmiany średnicy, przewodu wodociągowego DN 150 w ul. Mińskiej.
- Zakończenie realizacji ww. inwestycji przewidziane jest na 2026 rok.
- Ze względu na złożoność procesu inwestycyjnego ww. termin realizacji może ulec zmianie.

#### 4. Warunki dodatkowe

- Na zaopatrzenie w wodę i odprowadzenie ścieków bytowych należy opracować dokumentację techniczną zgodnie z obowiązującymi przepisami oraz „Wytycznymi do opracowywania dokumentacji technicznych oraz budowy przewodów i przyłączy

#### WODOCIĄGI WARSZAWSKIE NATURALNIE NA BIEŻĄCO

Miejskie Przedsiębiorstwo Wodociągów i Kanalizacji w m.st. Warszawie S.A.  
02-015 Warszawa, Pl. Starynkiewicza 5, tel.: +48 22 445 50 00, fax: +48 22 445 50 05;  
[www.mpwik.com.pl](http://www.mpwik.com.pl)

Spółka wpisana do KRS-0000146138 w Sądzie Rejonowym dla m.st. Warszawy w Warszawie,  
XII Wydział Gospodarczy Krajowego Rejestru Sądowego, gdzie przechowywana jest  
dokumentacja Spółki; kapitał zakładowy Spółki: 2 734 575 100, 00 zł. (wplacony w całości)  
NIP: 525-00-05-662; REGON: 015314758; BDO: 000020307; nr rachunku: 04 1020 10 55 0000 9302 0022 4303



- wodociągowych i kanalizacyjnych oraz przepompowni kanalizacyjnych” (dostępnymi na stronie internetowej [www.mpwik.com.pl](http://www.mpwik.com.pl)).
- b. W dokumentacji należy pokazać kasowanie dotychczasowego sposobu zaopatrzenia w wodę budynku.
  - c. Dokumentację techniczną należy uzgodnić w MPWiK w m. st. Warszawie S.A.
  - d. Do dokumentacji należy dołączyć dokumenty stwierdzające stan własności terenu, na którym zlokalizowana jest istniejąca zabudowa i projektowane będzie uzbrojenie.
  - e. MPWiK w m. st. Warszawie S.A. zapewnia ciśnienie w miejskiej sieci wodociągowej w wysokości 0,25 MPa.
  - f. Przy projektowaniu włączyń do istniejącej kanalizacji należy dążyć do wykorzystania istniejącego na niej uzbrojenia.
  - g. Rozstaw uzbrojenia na przewodzie wodociągowym i sieci kanalizacyjnej należy sprawdzić w terenie.
  - h. Ze względu na brak szczegółowej dokumentacji powykonawczej przewodu wodociągowego w ul. Mińskiej przy projektowaniu przyłącza wodociągowego do obiektu należy oprzeć się na inwentaryzacji geodezyjnej oraz pomiarach własnych w terenie.

ZASTĘPCA KIEROWNIKA  
DZIAŁU WARUNKÓW I UZGODNIEŃ  
PROJEKTÓW TECHNICZNYCH

*Grzegorz Piechota*

**Do wiadomości:**

1. Archiwum II (5313/3P)

**Załączniki:**

1. Dane techniczne wodociągowe
2. Dane techniczne kanalizacyjne



MIEJSKIE PRZEDSIĘBIORSTWO  
WODOCIĄGÓW I KANALIZACJI  
W M.ST. WARSZAWIE  
SPÓŁKA AKCYJNA

Warszawa, 18 marca 2022 r.

PRO.DWP.669.970.2022.074283.22.KD.PS

**Kasa Rolniczego  
Ubezpieczenia Społecznego  
Oddział Regionalny w Warszawie  
ul. Mińska 25  
03-808 Warszawa**

Dotyczy zaopatrzenia w wodę oraz odprowadzenia ścieków bytowych z istniejącego obiektu użyteczności publicznej zlokalizowanego przy **ul. Mińskiej 25** na **dz. nr ew. 24 z obrębu 3-02-02** w dzielnicy Praga Południe w Warszawie.

Odpowiadając na pismo z dnia 10.03.2022 r., Miejskie Przedsiębiorstwo Wodociągów i Kanalizacji w m.st. Warszawie S.A. uprzejmie informuje, iż warunki techniczne wydane przy piśmie znak: PRO.DWP.669.579.2022.049930.22.KD.PS pozostają aktualne.

Dodatkowo informujemy, że odbiornikiem ścieków bytowych z ww. obiektu może być również istniejący kanał ogólnospławny III kl. (0,80x1,40) m w ul. Mińskiej.

Nie stawiamy sprzeciwu na proponowane trasy przyłącza wodociągowego i kanalizacyjnego poprowadzone po dz. nr ew. 18/14 z obr. 3-02-02 pod warunkiem likwidacji istniejącej zabudowy kolidującej z ww. trasami oraz uzyskaniu zgody na proponowane rozwiązanie techniczne od właścicieli przedmiotowej działki, a także ustanowieniu w formie aktu notarialnego służebności gruntowej z wpisem do księgi wieczystej dz. nr ew. 18/14 z obr. 3-02-02 na poprowadzenie przyłącza wodociągowego i przyłącza kanalizacyjnego dla dz. nr ew. 24 z obr. 3-02-02.

Powyższe warunki należy zrealizować przed złożeniem w Spółce dokumentacji technicznej zaopatrzenia w wodę i odprowadzenia ścieków bytowych z przedmiotowego budynku. Przy projektowaniu ww. przyłączy oraz zabudowy na dz. nr ew. 18/14 z obr. 3-02-02 należy zachować normatywne odległości od istniejącego i projektowanego uzbrojenia podziemnego i nadziemnego.

**Załącznik:**

1. Dane kanalizacyjne

**Do wiadomości:**

1. Archiwum II (5313/3P)

ZASTĘPCA KIEROWNIKA  
DZIAŁU WARUNKÓW I UZGODNIENI  
PROJEKTÓW TECHNICZNYCH



**WODOCIĄGI WARSZAWSKIE** NATURALNIE NA BIEŻĄCO

Miejskie Przedsiębiorstwo Wodociągów i Kanalizacji w m.st. Warszawie S.A.  
02-015 Warszawa, Pl. Starynkiewicza 5, tel.: +48 22 445 50 00, fax: +48 22 445 50 05;  
[www.mpwik.com.pl](http://www.mpwik.com.pl)


Spółka wpisana do KRS-0000146138 w Sądzie Rejonowym dla m.st. Warszawy w Warszawie,  
XII Wydział Gospodarczy Krajowego Rejestru Sądowego, gdzie przechowywana jest  
dokumentacja Spółki; kapitał zakładowy Spółki: 2 734 575 100, 00 zł. (wplacony w całości)  
NIP: 525-00-05-662; REGON: 015314758, BDO: 000020307, nr rachunku: 04 1020 10 55 0000 9102 0022 4303



ZALĄCZNIK DO PISMA


ZNAK PRO.DNR. 663.543.1022.049380.2244.13

SPECIALISTA  
Pawel Sztyrki

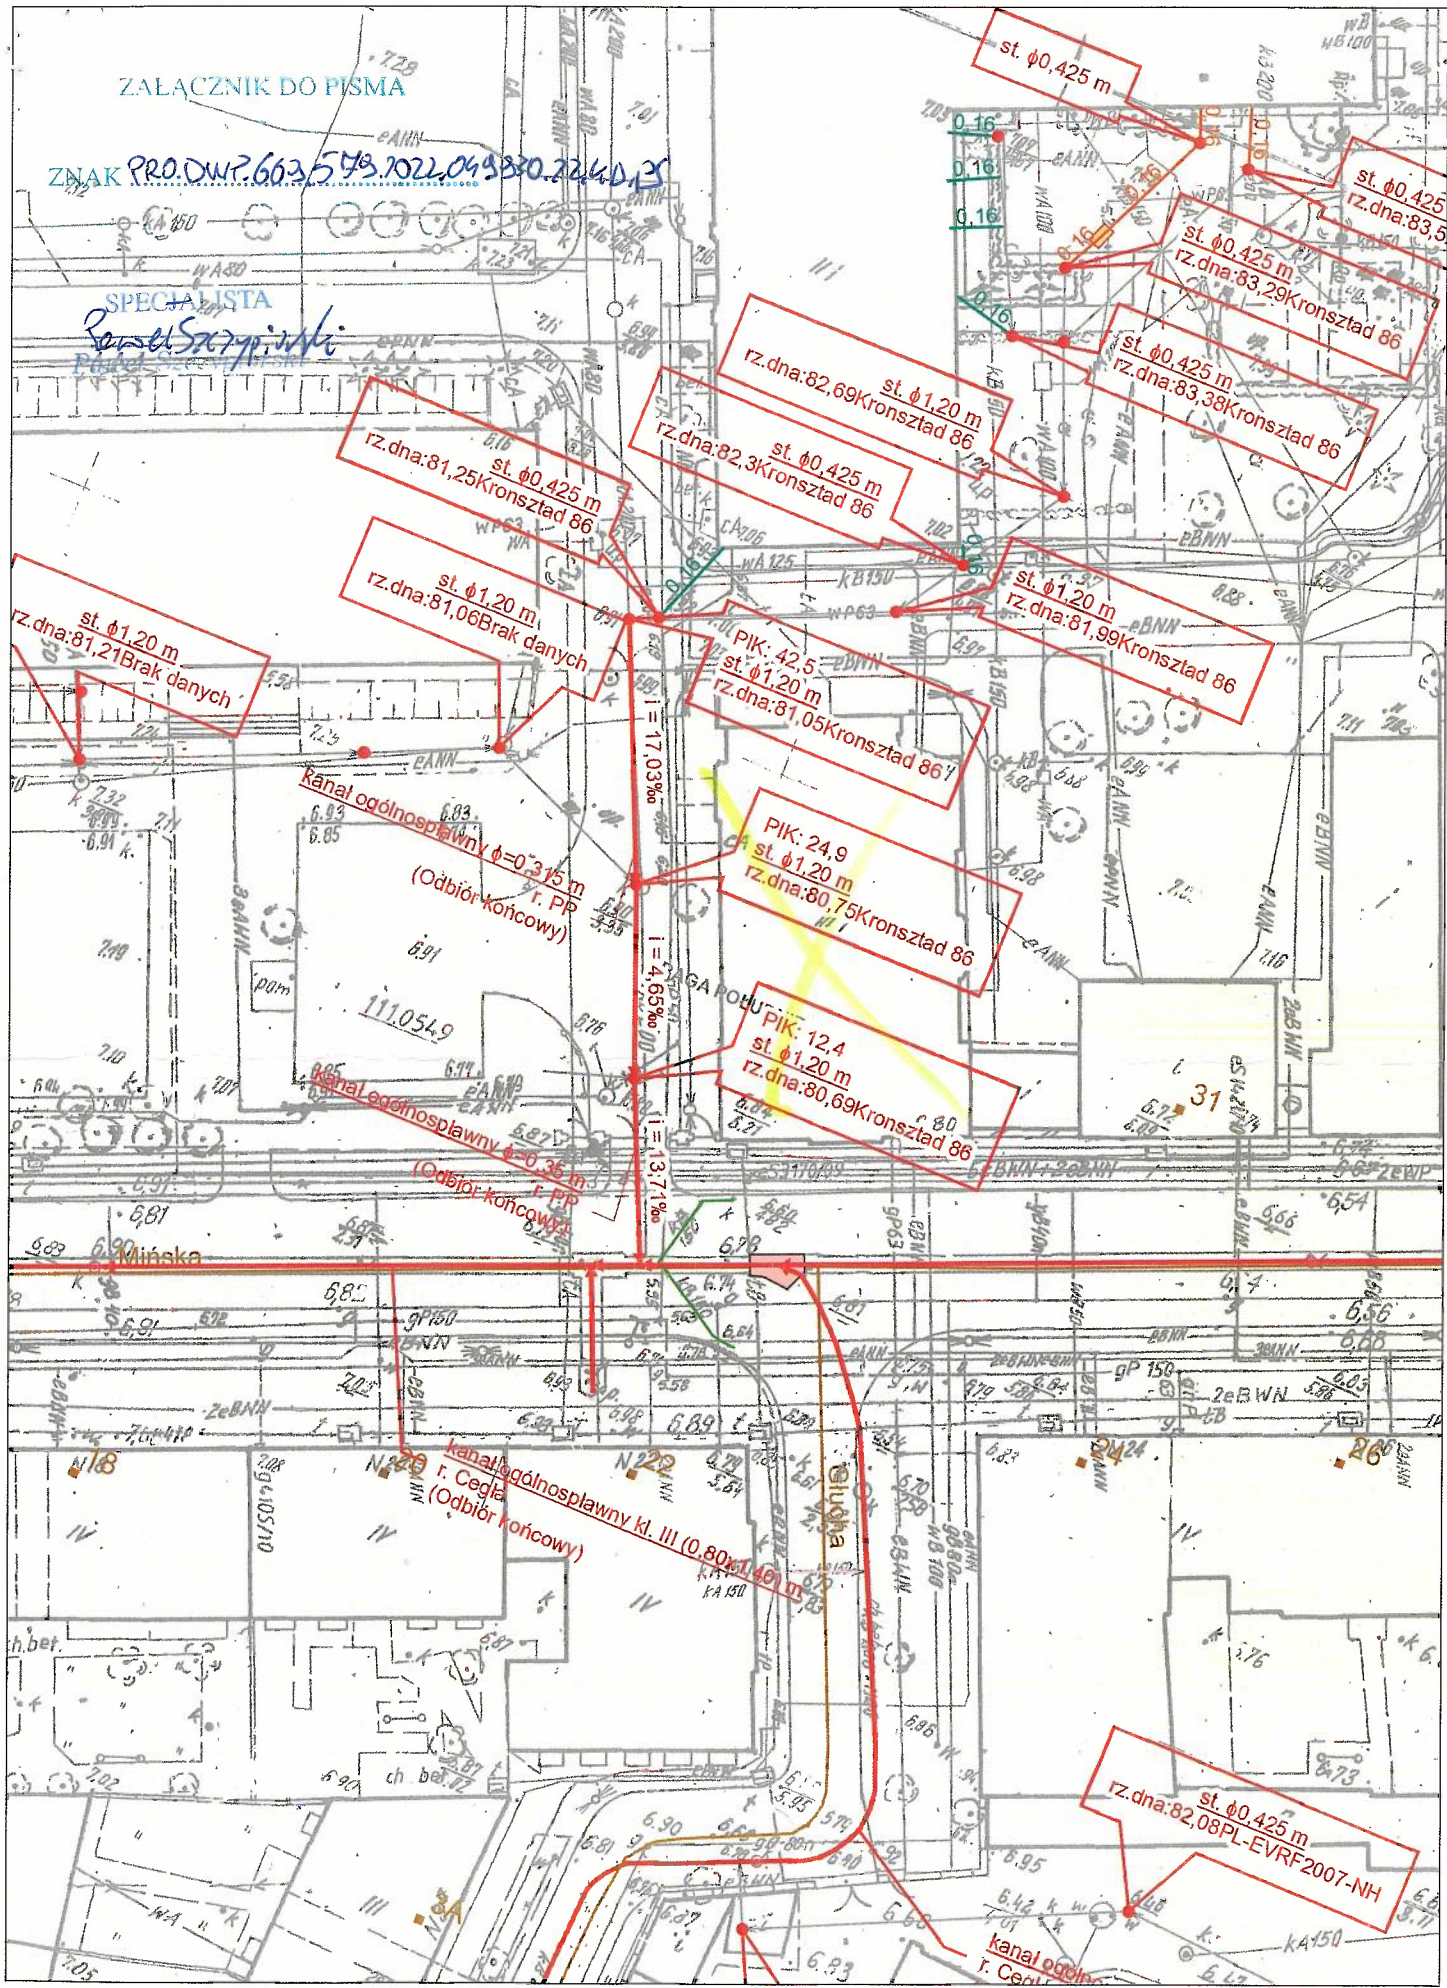

0 10.00 20.00 m

1:500

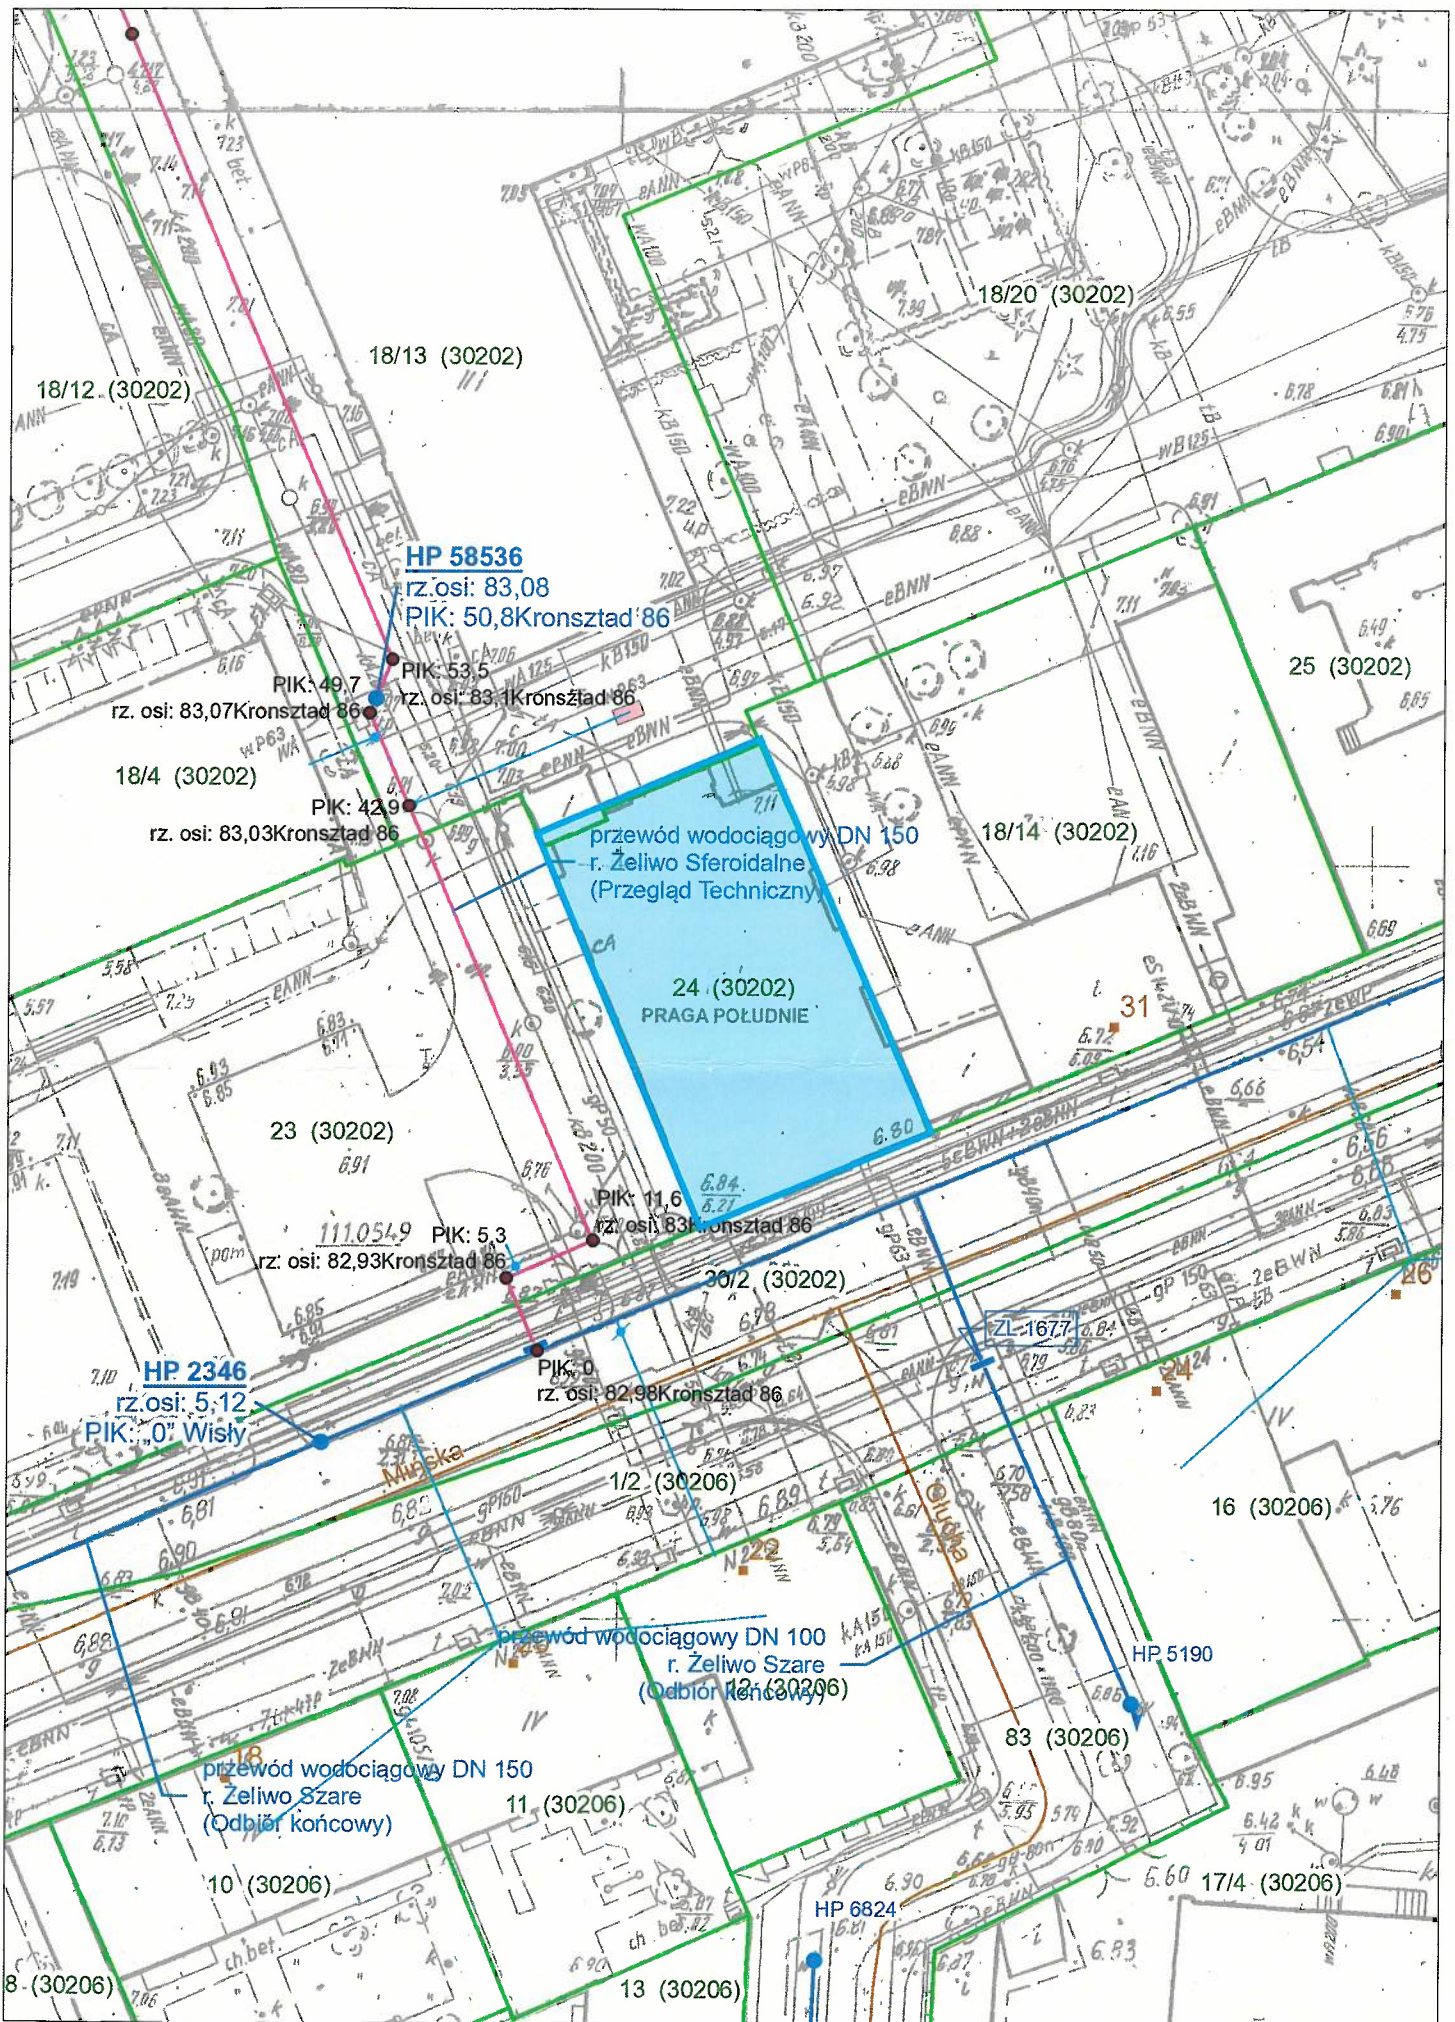

STARSZY SPECJALISTA  
*Karol Drewnowski*  
 Karol Drewnowski

Dane techniczne wodociągowe  
 Załącznik do pisma znak: PRO.DWP.669.579.2022.049930.22.KD.PS  
 Skala 1:500

