


RZUT I PIĘTRA

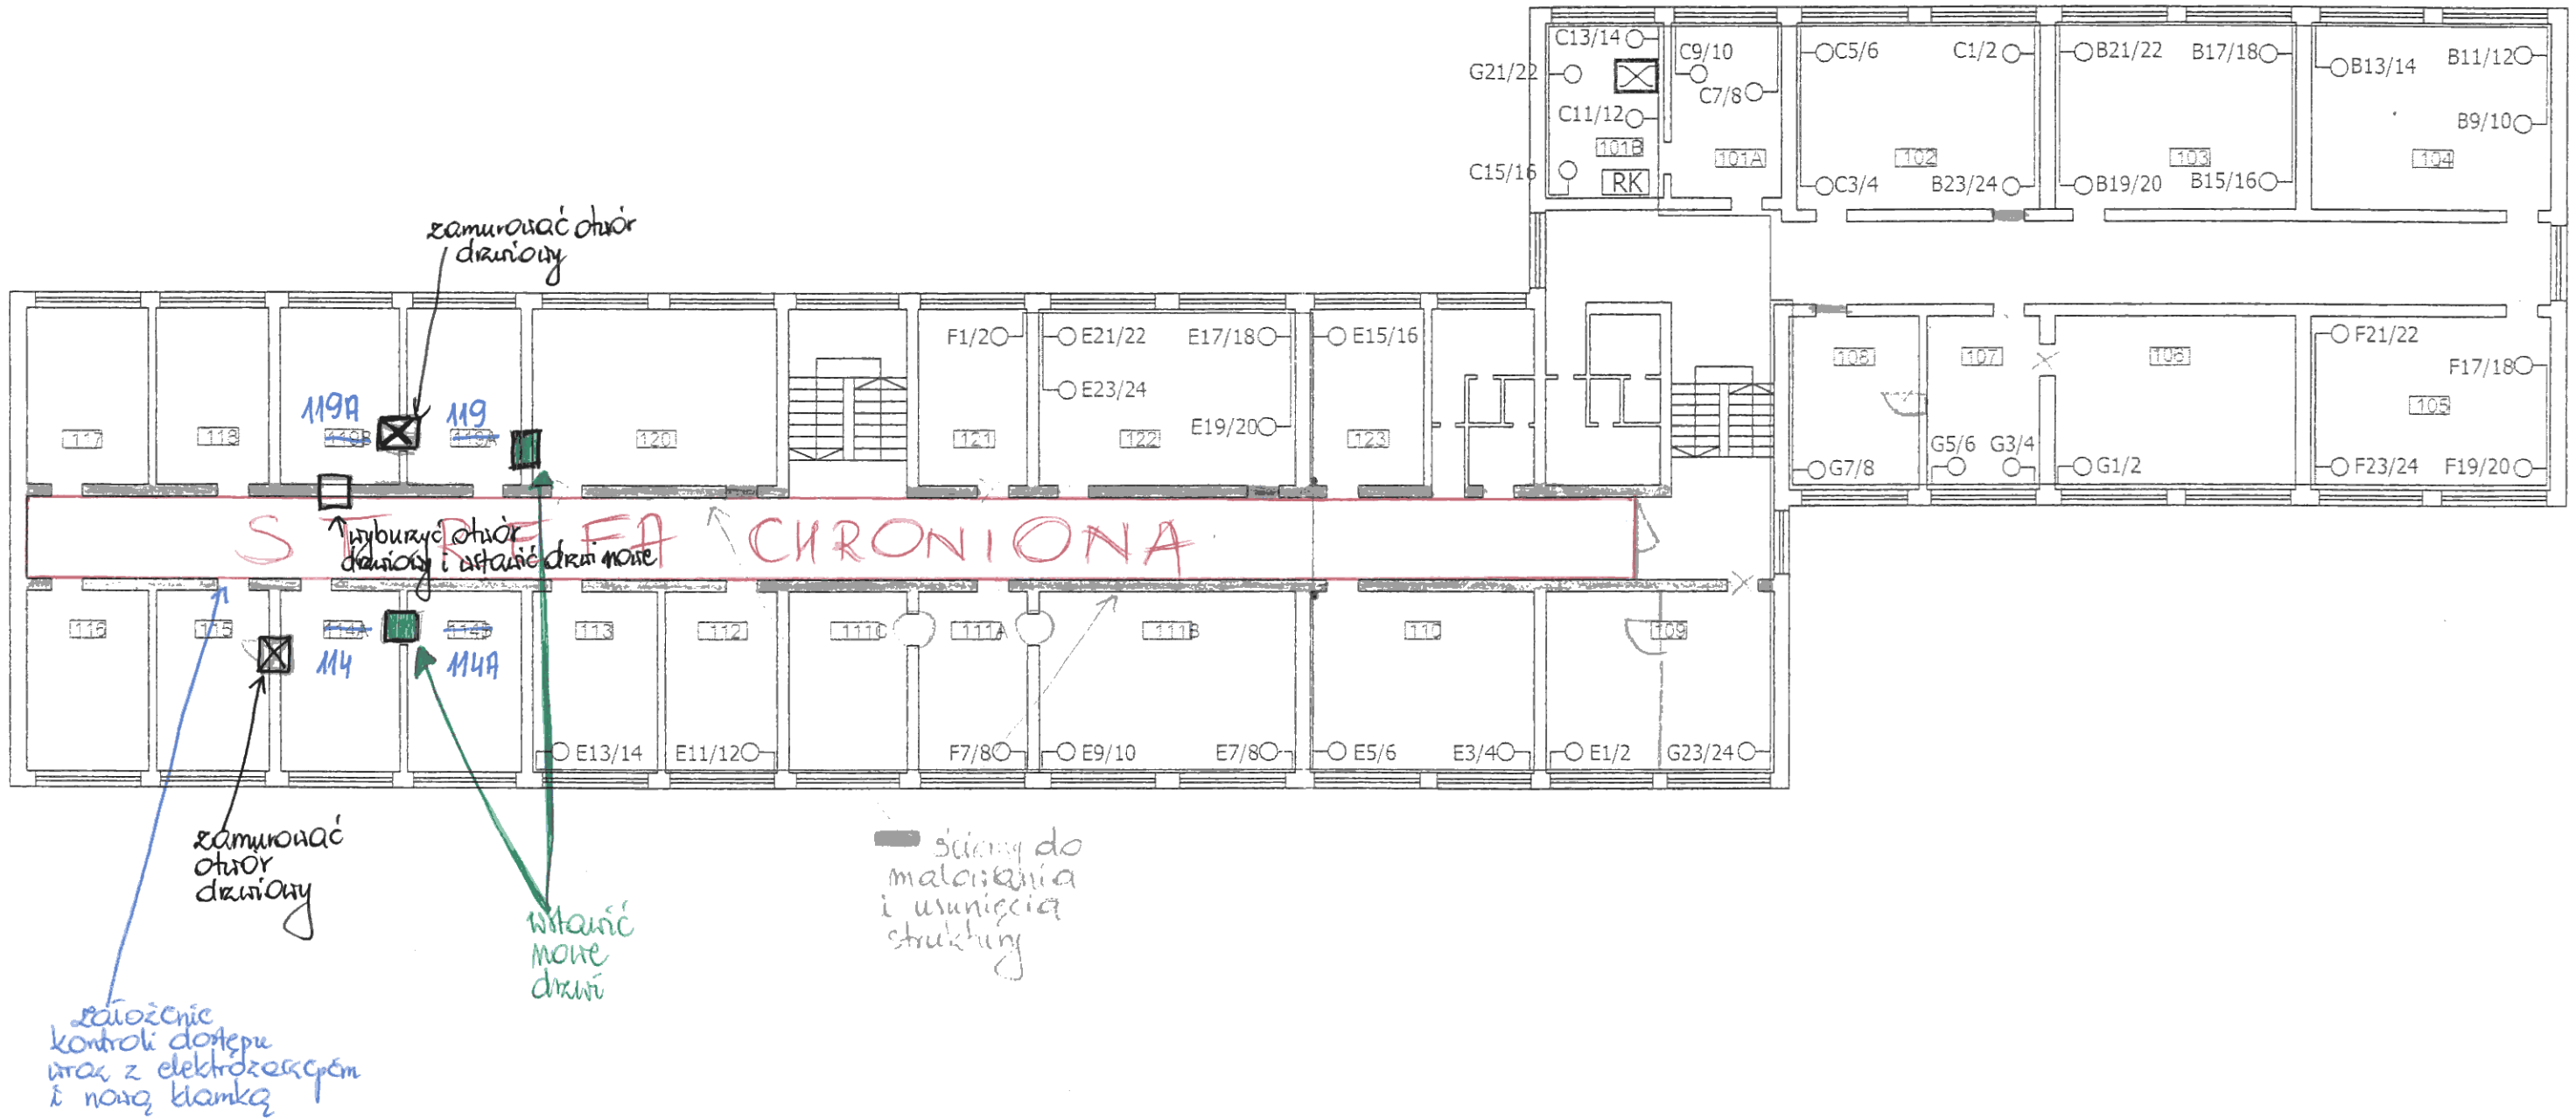

OZNACZENIA:

-  - gniazdo komputerowe 2xRJ45 (40 szt.)
-  - trasy ciągów elektryczno-logicznych
-  - Główny punkt dystrybucyjny
-  - Rozdzielnica komputerowa

DOK. POWYKONAWCZA		Data	Podpis		
Opracował:	W. Pupkowski	06.2003		Nazwa obiektu: KRUS Koszalin	
Kreślił:	W. Pupkowski	06.2003			
Sprawdził:	J. Mielniczuk	06.2003		Nazwa rysunku: Instalacja elektryczno-logiczna	
Zatwierdził:	J. Mielniczuk				
TELBUD Koszalin		Podziałka:	Arkusz: 2	Nr projektu:	2/5
		Format: A-3	Arkuszy: 5	Stadium: DP Brzoza: komputerowa	