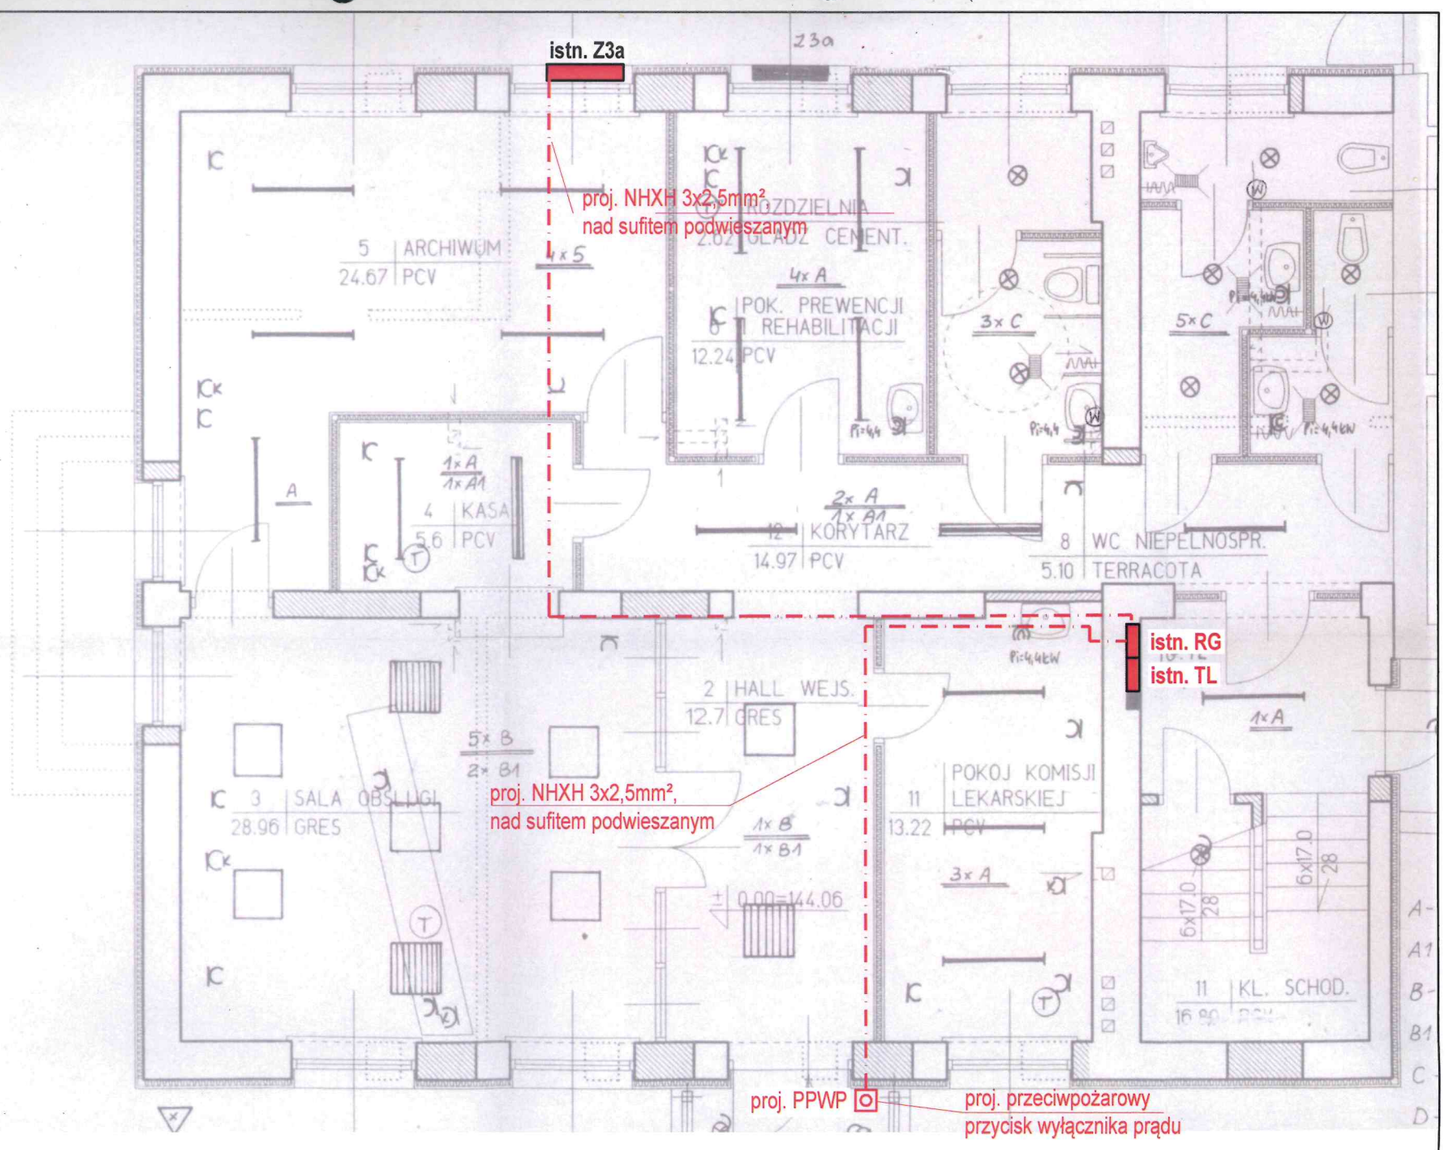

LEGENDA (RZUT):

- R1 — Rozdzielnice elektryczne
- PPWP — Przeciwpożarowy przycisk wyłącznika prądu
- Trasy przewodów elektrycznych

LEGENDA (SCHEMAT):

- istn. elementy elektroenergetyczne
- proj. elementy elektroenergetyczne

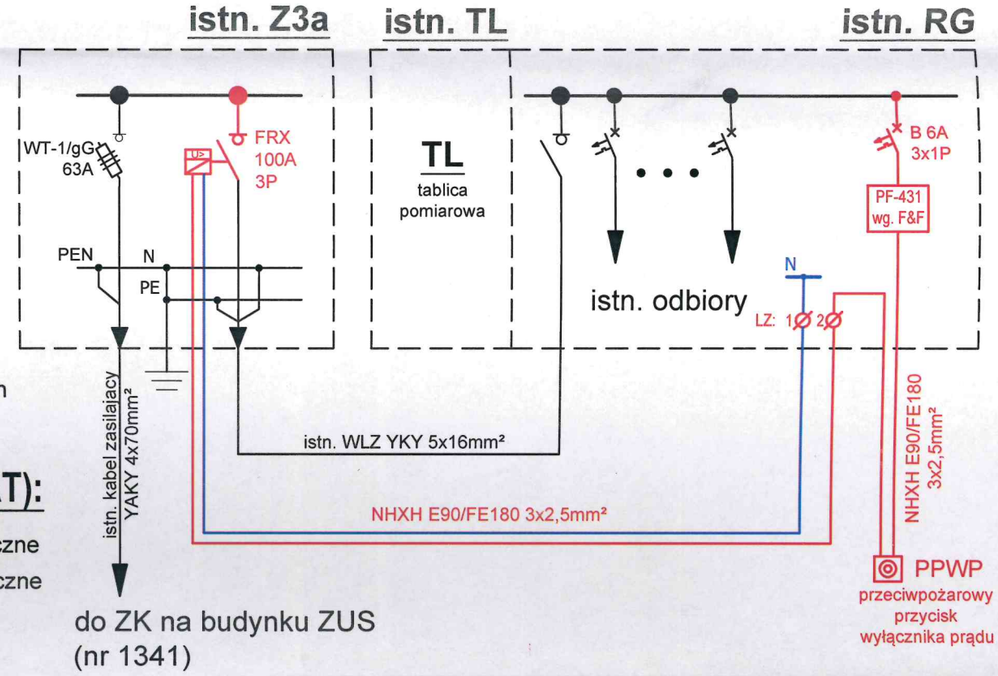

RZECZOZNAWCA DO SPRAW ZABEZPIECZEŃ PRZECIWPOŻAROWYCH
mgr inż. Tadeusz Łozowski
Nr upr. 69/93
Białystok dn. 21.7.2022
Zgodność projektu z wymaganiami ochrony przeciwpożarowej stwierdzam
bez uwag
~~z uwagami:~~

Fire Fach s.c.
A. Łukuć, M. Zaleski
15-124 Białystok
ul. Gen. Władysława Andersa 15
tel. 503-179-555, 510-049-575
NIP 542-32-35-664, REGON 200831232

mgr inż. ROBERT GRODZKI
upr. bud. do kierowania robotami bud. bez ograniczeń w specjalności instalacyjnej w zakresie sieci, instalacji i urządzeń elektrycznych i elektroenergetycznych
nr ewid. PDL/0101/POOE/04
POIiB nr ewid. POOE/0287/04

DOKUMENTACJA POWYKONAWCZA

Fire Fach s.c.
ul. Gen. Wł. Andersa 15
15-124 Białystok

TEMAT:	WYKONANIE PRZECIWPOŻAROWEGO PRZYCISKU WYŁĄCZNIKA PRĄDU W BUDYNKU KRUS W WYSOKIEM MAZOWIECKIEM	
ADRES OBIEKTU:	*plac Odrodzenia 9* *18-200 Wysokie Mazowieckie*	
RODZAJ OPRACOWANIA:	PROJEKT WYKONAWCZY	**rys. E1**
PRZEDMIOT RYSUNKU:	**RZUT PARTERU ORAZ SCHEMAT ZASILANIA**	**skala 1:100**
BRANŻA:	INSTALACJE ELEKTRYCZNE	BIAŁYSTOK 27.10.2022
PROJEKTANT:	*mgr inż. Robert Grodzki* *nr upr. PDL/0101/POOE/06*	PODPIS:

DOKUMENTACJA CHRONIONA PRAWEM AUTORSKIM Dz. U. nr 24 z 23 lutego 1994r. poz. 83
WSZELKIE ZMIANY, POWIELANIE I WYKORZYSTYWANIE BEZ ZGODY AUTORA PROJEKTU ZABRONIONE